


NIVEAU 0

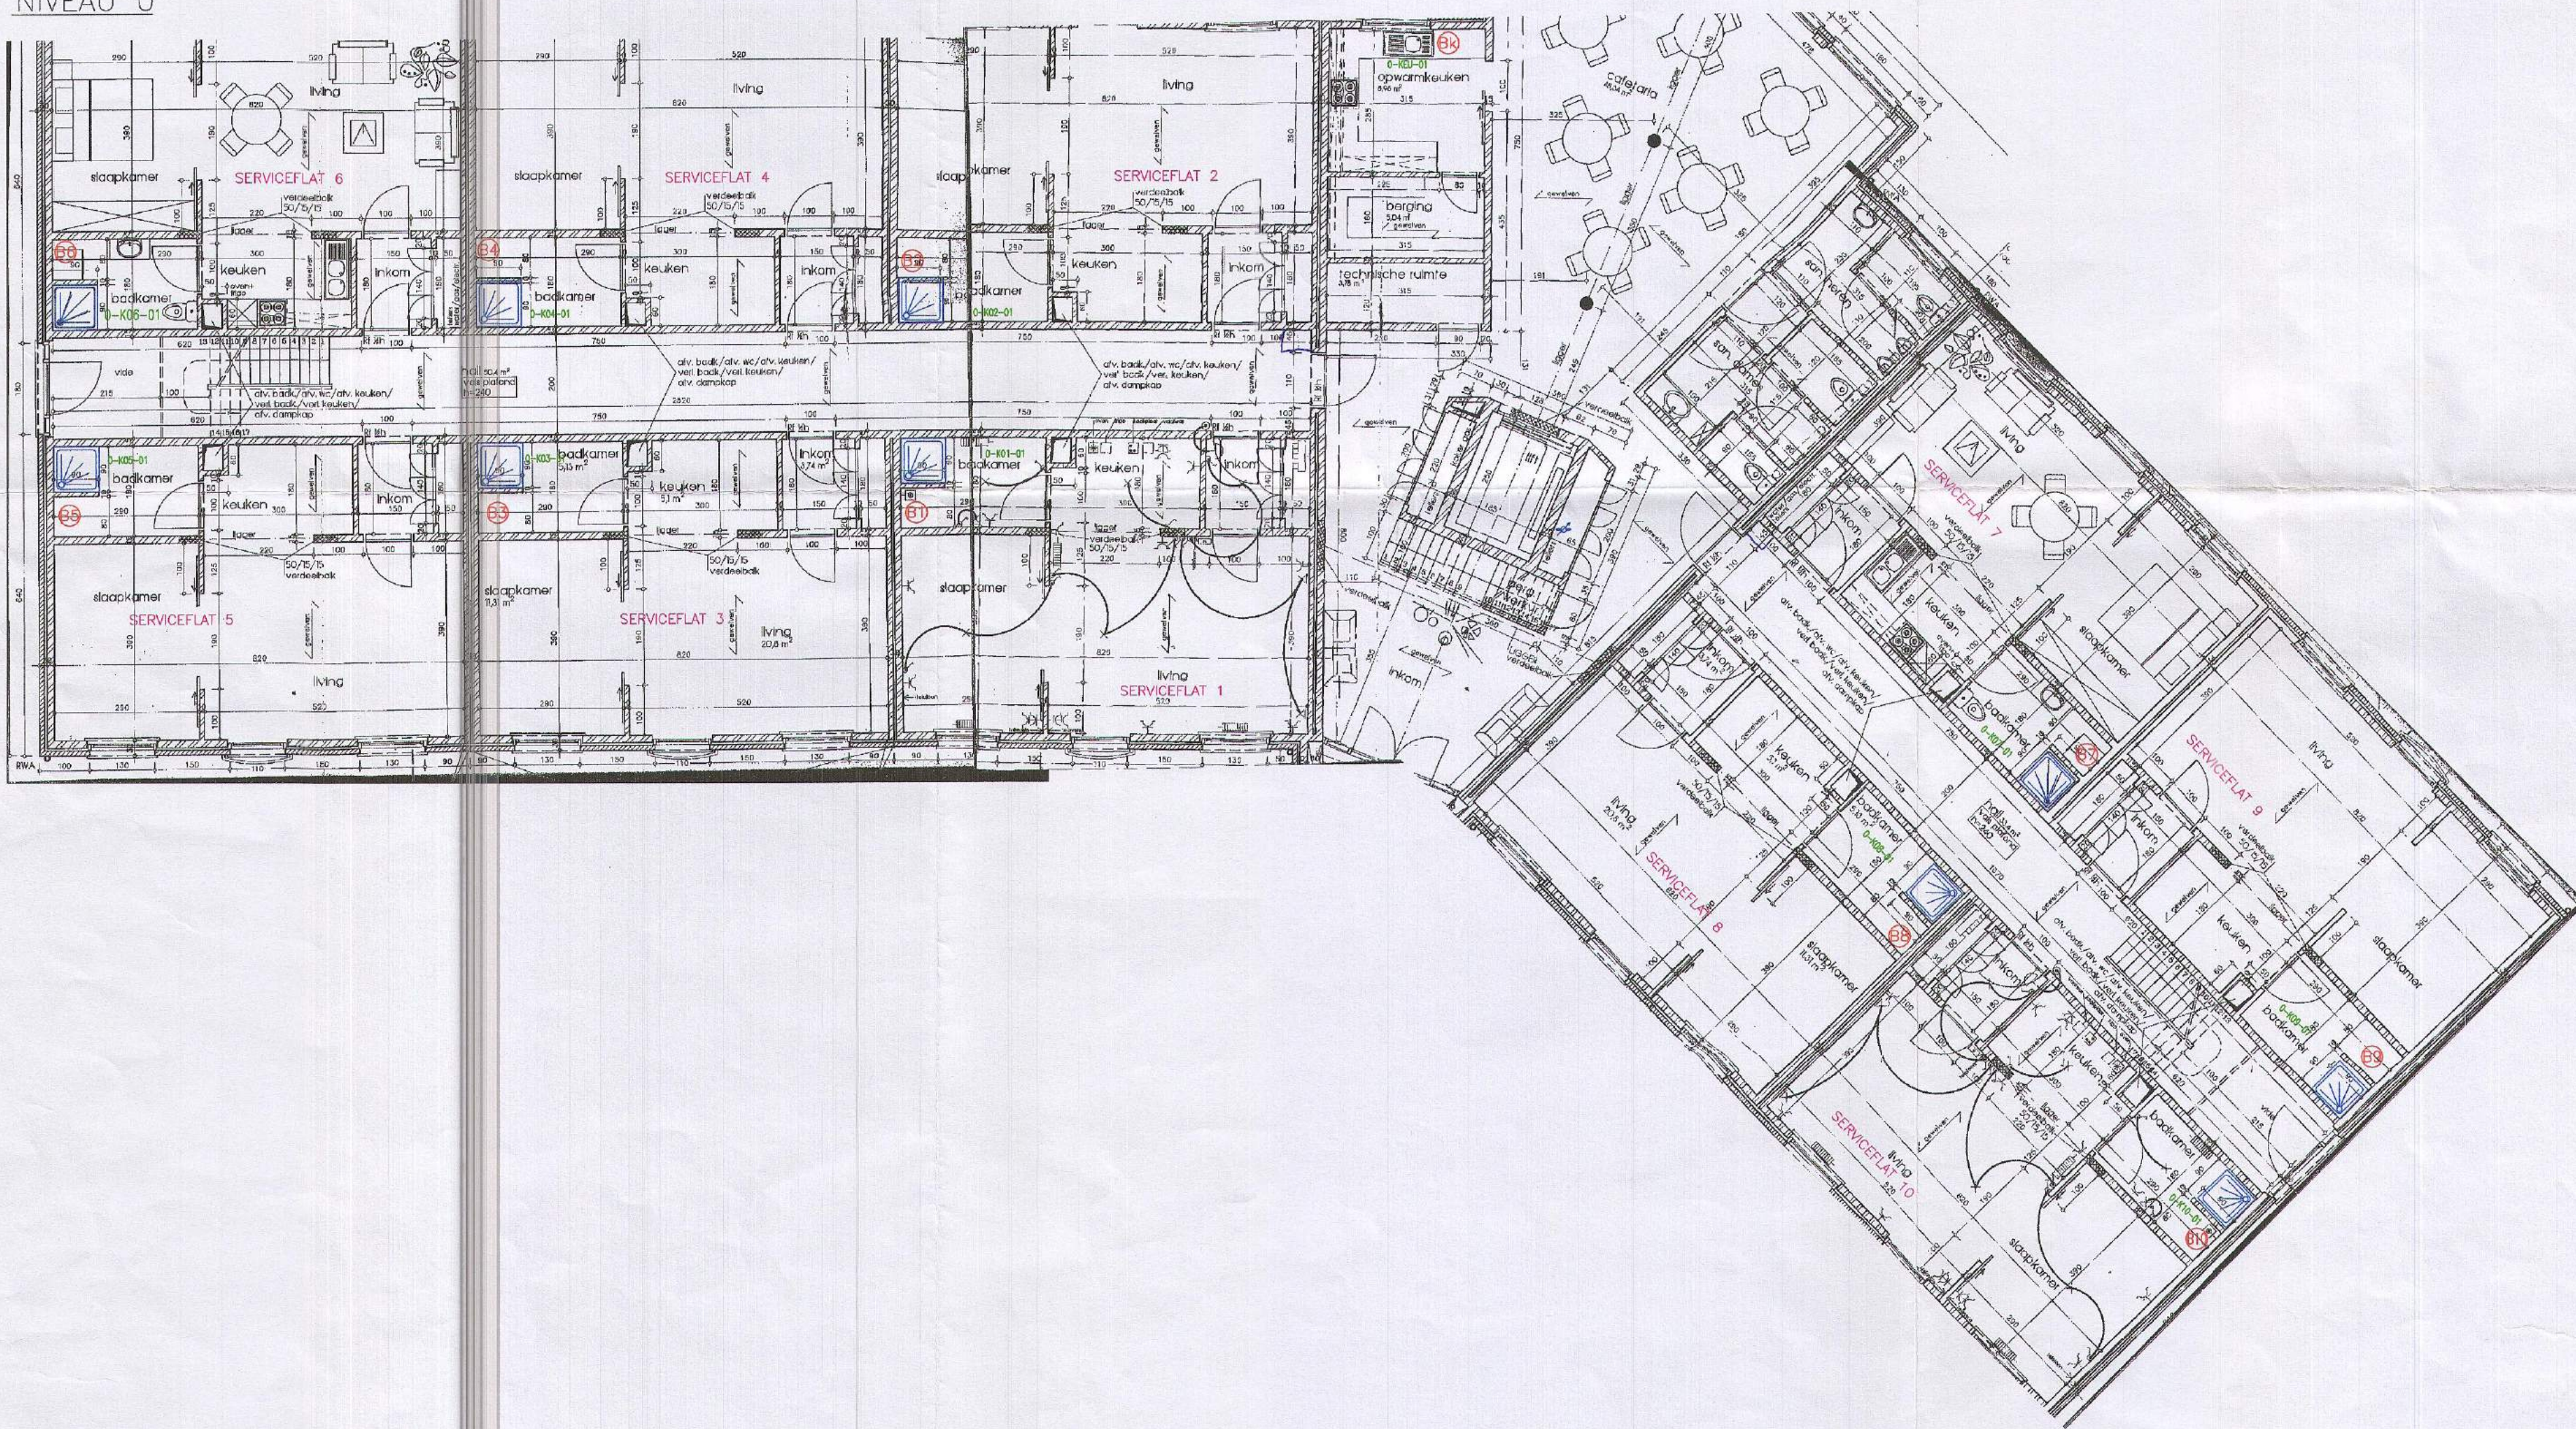

LEGENDE

	koud water		0-KEU-01 tappuntoede		bad met sproeikop		stop
	onihard water		sproeikop		spoelbak		uitgietsk
	afzonderlijke brandleiding		douche		vaatwasmachine		dubbeldienskraan
	vertrekend warm water		soepele slang		brandhaspel		lavabo
	terugkerend warm water						
	vertrekend mengwater						
	terugkerend mengwater						

Grondplan niveau 0

Schaal: 1/100

Gegevens van het gebouw:

Naam: [Parkresidentie vzw](#)
Adres: Hemelrijkstraat 50 bus 31
9910 Knesselare


Tekenaar: TIB Nazicht: XDW
Brontekening: As Built (Firma Treco nv)
Bestandsnaam: inp_xx_01_grondplannen
Laatste wijziging: 21/11/2011
Ordernummer: /
Tekeningnummer: 1 van 4

Gegevens van de exploitant:


Bedrijf: Parkresidentie vzw
Adres: Hemelrijkstraat 50 bus 31
9910 Knesselare



NIVEAU +1

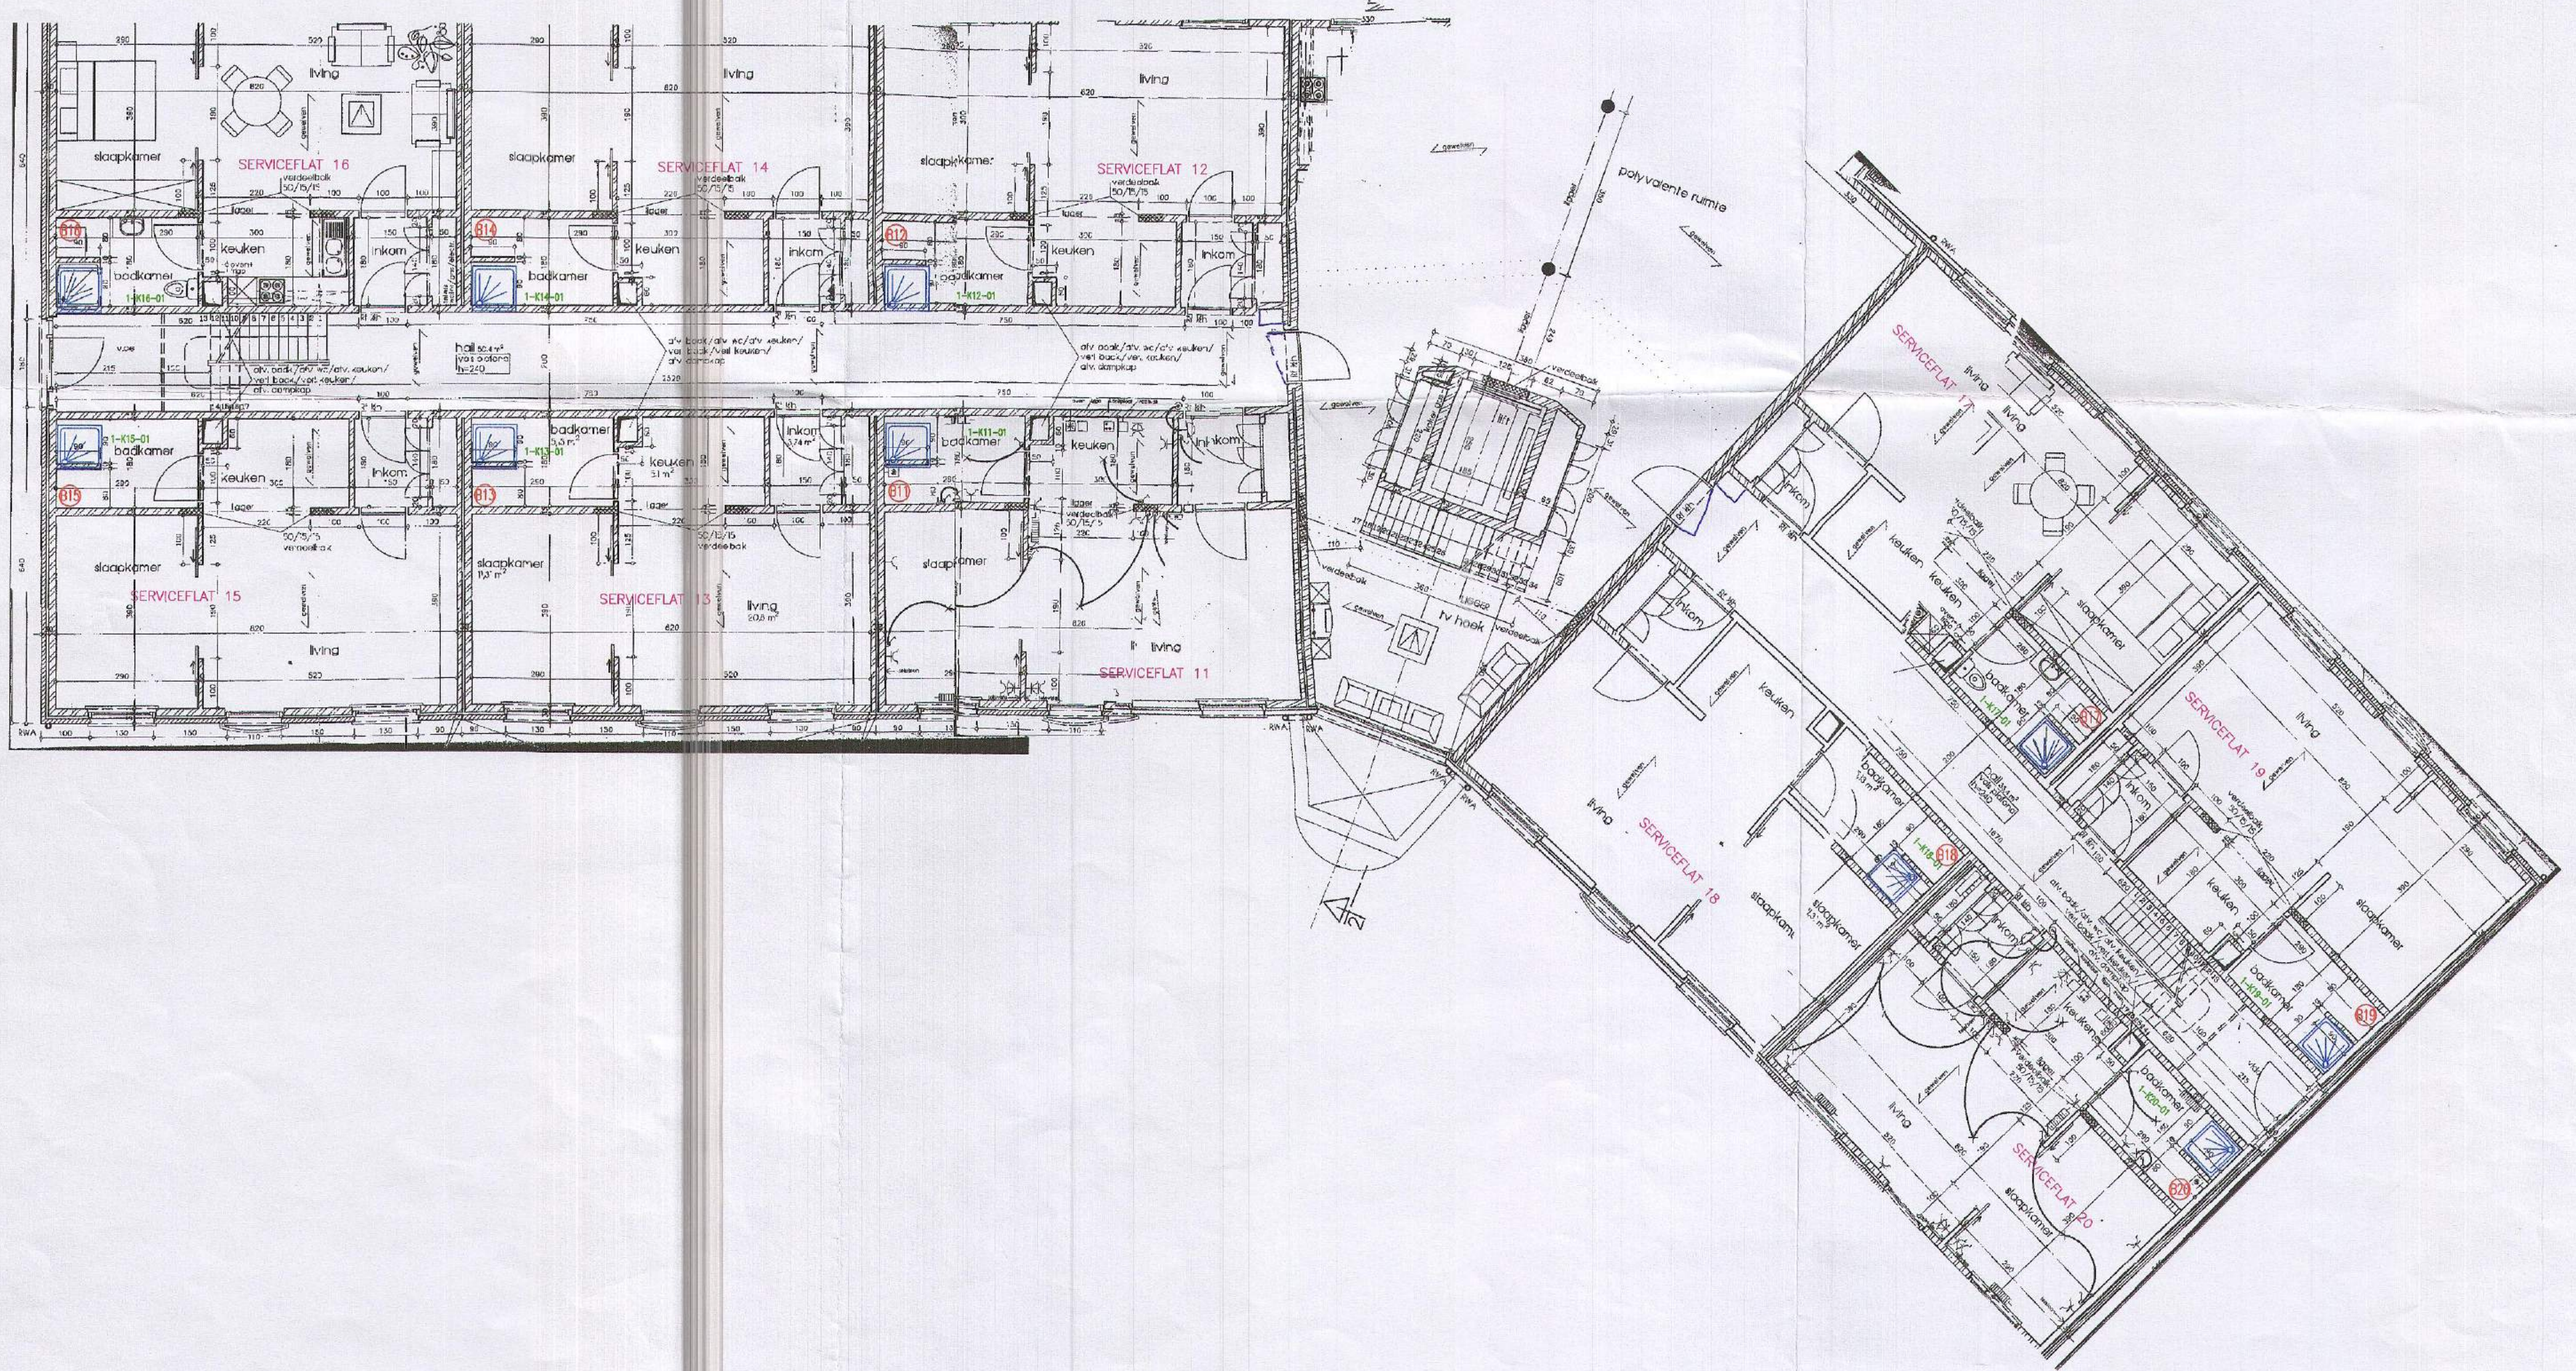

LEGENDE

 	koud water	0-KEU-01		tappuntcode		bad met sproeikop		stop
	onthard water							
	afzonderlijke brandleiding							
	vertrekkend warm water							
	terugkerend warm water							
	vertrekkend mengwater							
	terugkerend mengwater		sproeikop		spoeibak		uitgietsbak	
			douche		vaatwasmachine		dubbeldienschraan	
			soepele slang		brandhaspel		lavabo	

Grondplan niveau +1

Schaal: 1/100

Gegevens van het gebouw:

Naam: **Parkresidentie vzw**
Adres: Hemelrijkstraat 50 bus 31
9910 Knesselare

Tekenaar: TIB Nazicht: XDW
Brontekening: As Built (Firma Treco nv)
Bestandsnaam: inp_xx_01_grondplannen
Laatste wijziging: 21/11/2011
Ordernummer: 1
Tekeningnummer: 2 van 4

Gegevens van de exploitant:


Bedrijf: Parkresidentie vzw
Adres: Hemelrijkstraat 50 bus 31
9910 Knesselare



AWW en partner van water-link
Risico-inventarisatie legionella

Dit grondplan maakt deel uit van het Legionella-beheersplan uit 2011; aanduiding leidingen is indicatief en als dusdanig niet geschikt voor loodgieterwerkzaamheden.

NIVEAU +2

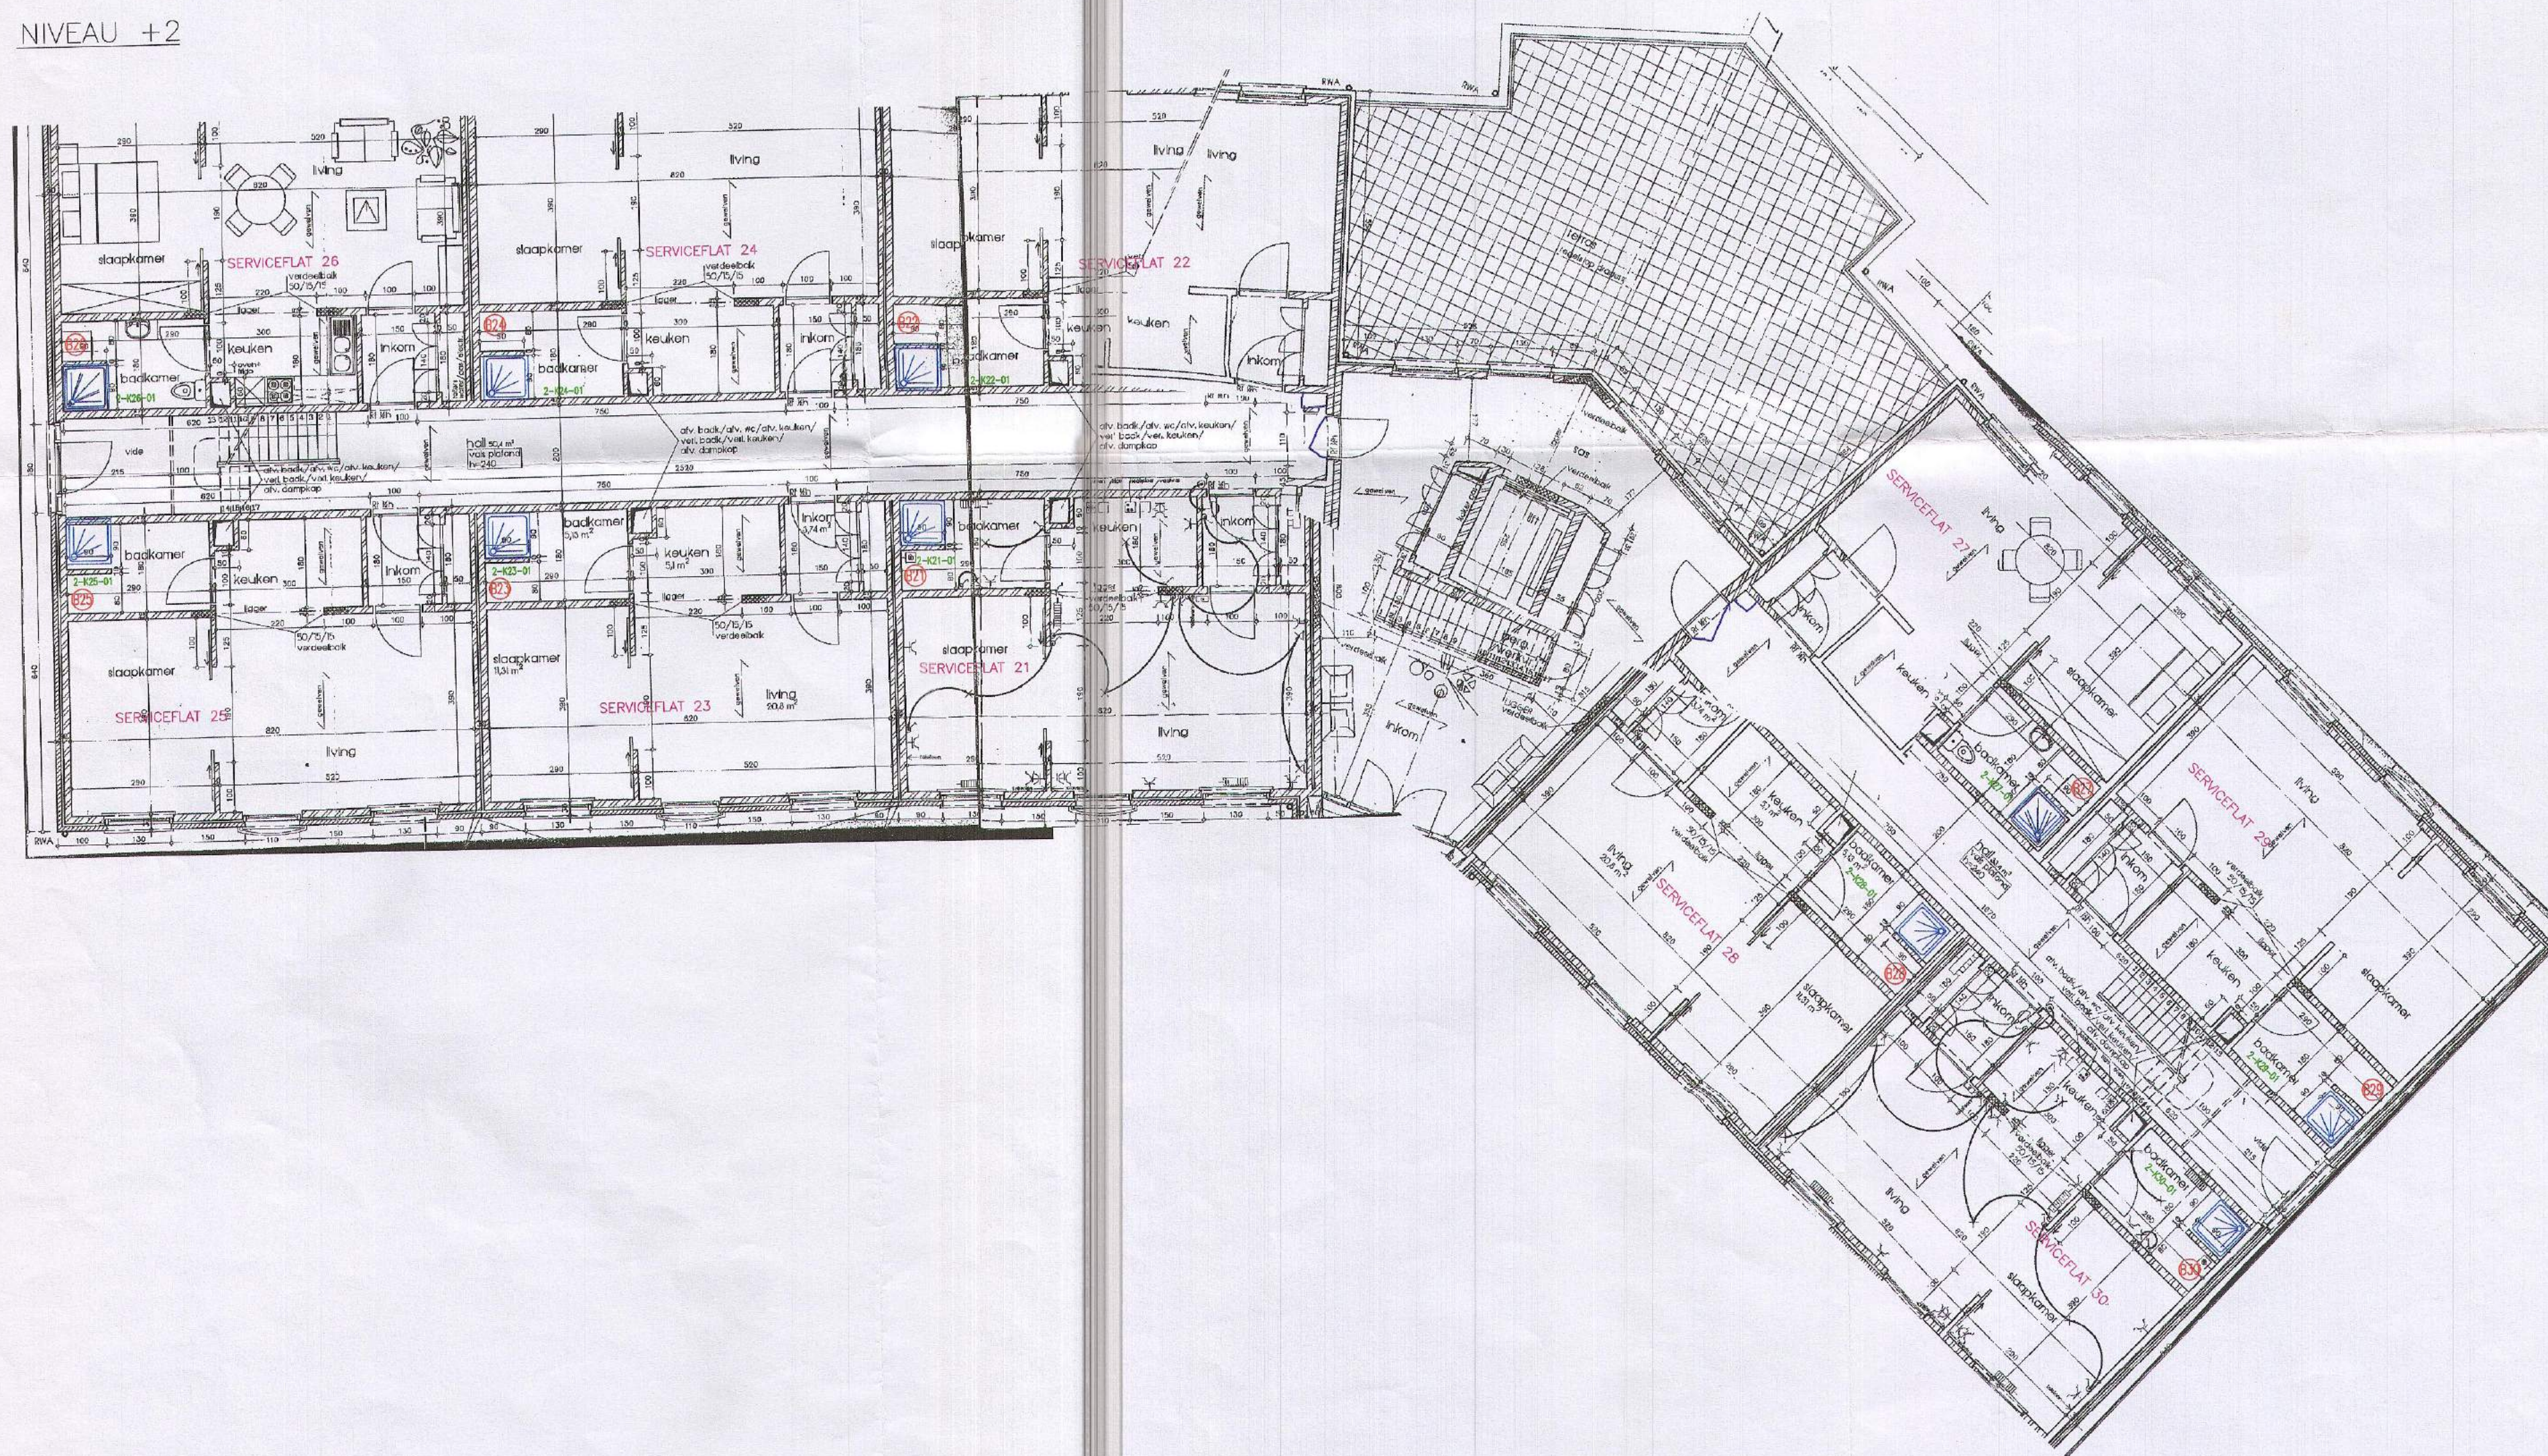

LEGENDE

- | | | | |
|------------------------------|----------------------|-------------------|----------------------|
| — koud water | 0-KEU-01 tappuntcode | bad met sproeikop | stop |
| — onthard water | — sproeikop | spoelbak | uitgietbak |
| — afzonderlijke brandleiding | — douche | — vaatwasmachine | — dubbel dienstkraan |
| — vertrekend warm water | — soepele slang | — brandhansel | — lavabo |
| — terugkerend warm water | | | |
| — vertrekend mengwater | | | |
| — terugkerend mengwater | | | |

Grondplan niveau +2

Schaal: 1/100

Gegevens van het gebouw:

Naam: Parkresidentie vzw
Adres: Hemelrijkstraat 50 bus 31
9910 Knesselare

Gegevens van de exploitant:

Bedrijf: Parkresidentie vzw
Adres: Hemelrijkstraat 50 bus 31
9910 Knesselare

Tekenaar: TIB Nazicht: XDW
Brontekening: As Built (Firma Treco nv)
Bestandsnaam: inp_xx_01_grondplannen
Laatste wijziging: 21/11/2011
Ordernummer: /
Tekeningnummer: 3 van 4

water-link
aww en imv partner van water-link
Risico-inventarisatie legionella